


POHLED

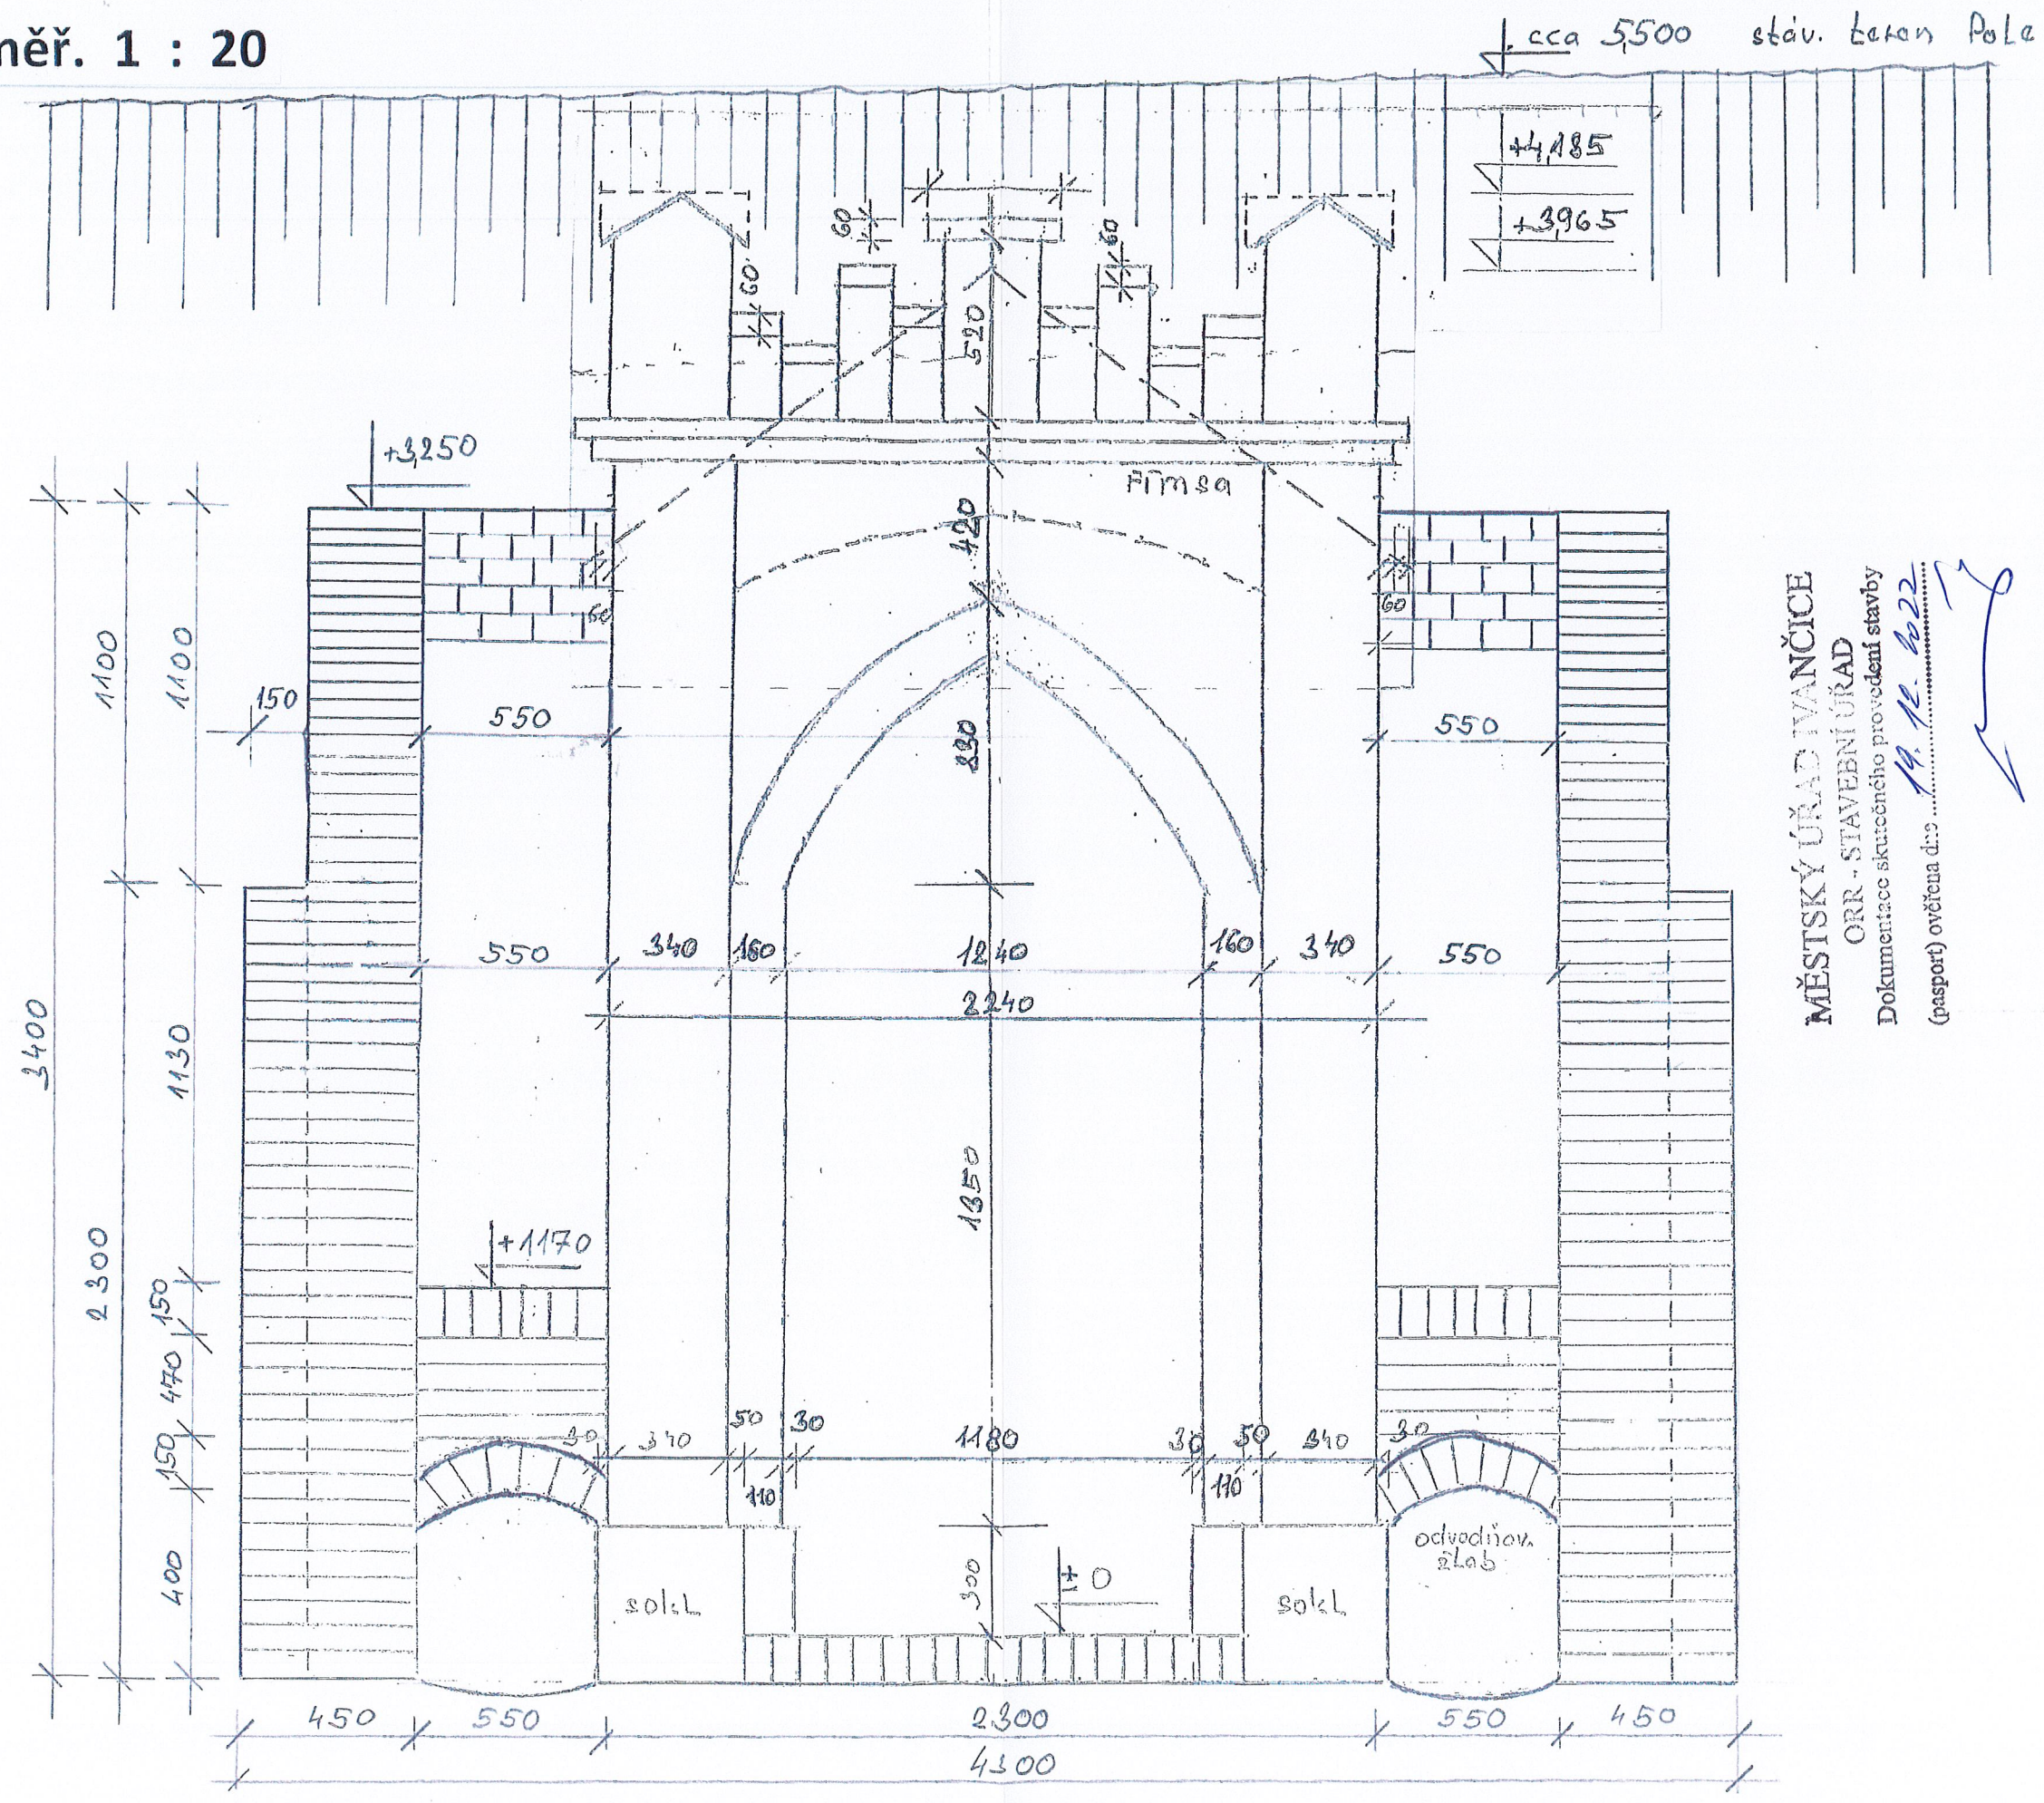

MĚSTSKÝ ÚŘAD IVANČICE
ORR - STAVEBNÍ ÚŘAD
Dokumentace skutečného provedení stavby
(pasport) ověřena dne 19. 12. 2022

Projektant:	Ing. Josef Janíček	Vypracoval:	Antonín Kříž
Investor:	Město Ivančice, Palackého náměstí 196/6, 664 91 Ivančice		
Místo stavby:	Křížová cesta ul./Hřbitovní	k.ú.:	Kounické Předměstí
Obsah:	Pohled		
Akce:	Pasport stavby - kaplička č. 4 - Křížová cesta		
	Výkres č.	5	Měřítko
			1:20