

335

354

Hošková Jitka, Růžová,
1172/1c, 66412, Oslavany

333

SJM Komarov Roman,
a Komarovová Ivča,
Oslavanská 1493/92,

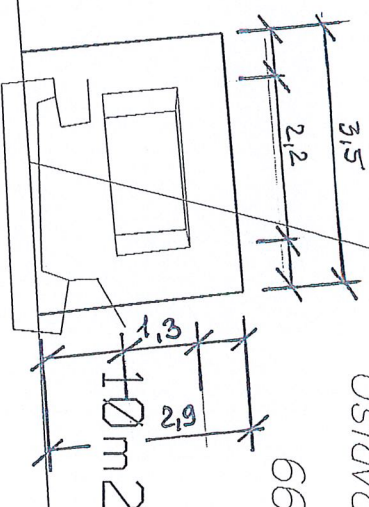
66491 Ivančice

⊕

⊕

355

334

12m²

2748/1

6. kaple

MĚSTSKÝ ÚŘAD IVANČICE
ORR - STAVEBNÍ ÚŘAD
 Dokumentace skutečného provedení stavby
 (pasport) ověřena dne 9.7.2025

Projektant:	Ing. Josef Janíček	Vypracoval:	Antonín Kříž
Investor:	Město Ivančice, Palackého náměstí 196/6, 664 91 Ivančice		
Místo stavby:	Křížová cesta ul. Hřbitovní	k.ú.:	Kounické Předměstí
Obsah:	Situace v katastrální mapě	Parcela č.:	334 a.355
Akce:	Oprava kapličky č. 6 - Křížová cesta		
		Výkres č.	Měřítko
		2	1:100