


KAPLIČKA Č.5 měř. 1 : 20

Řez A-A

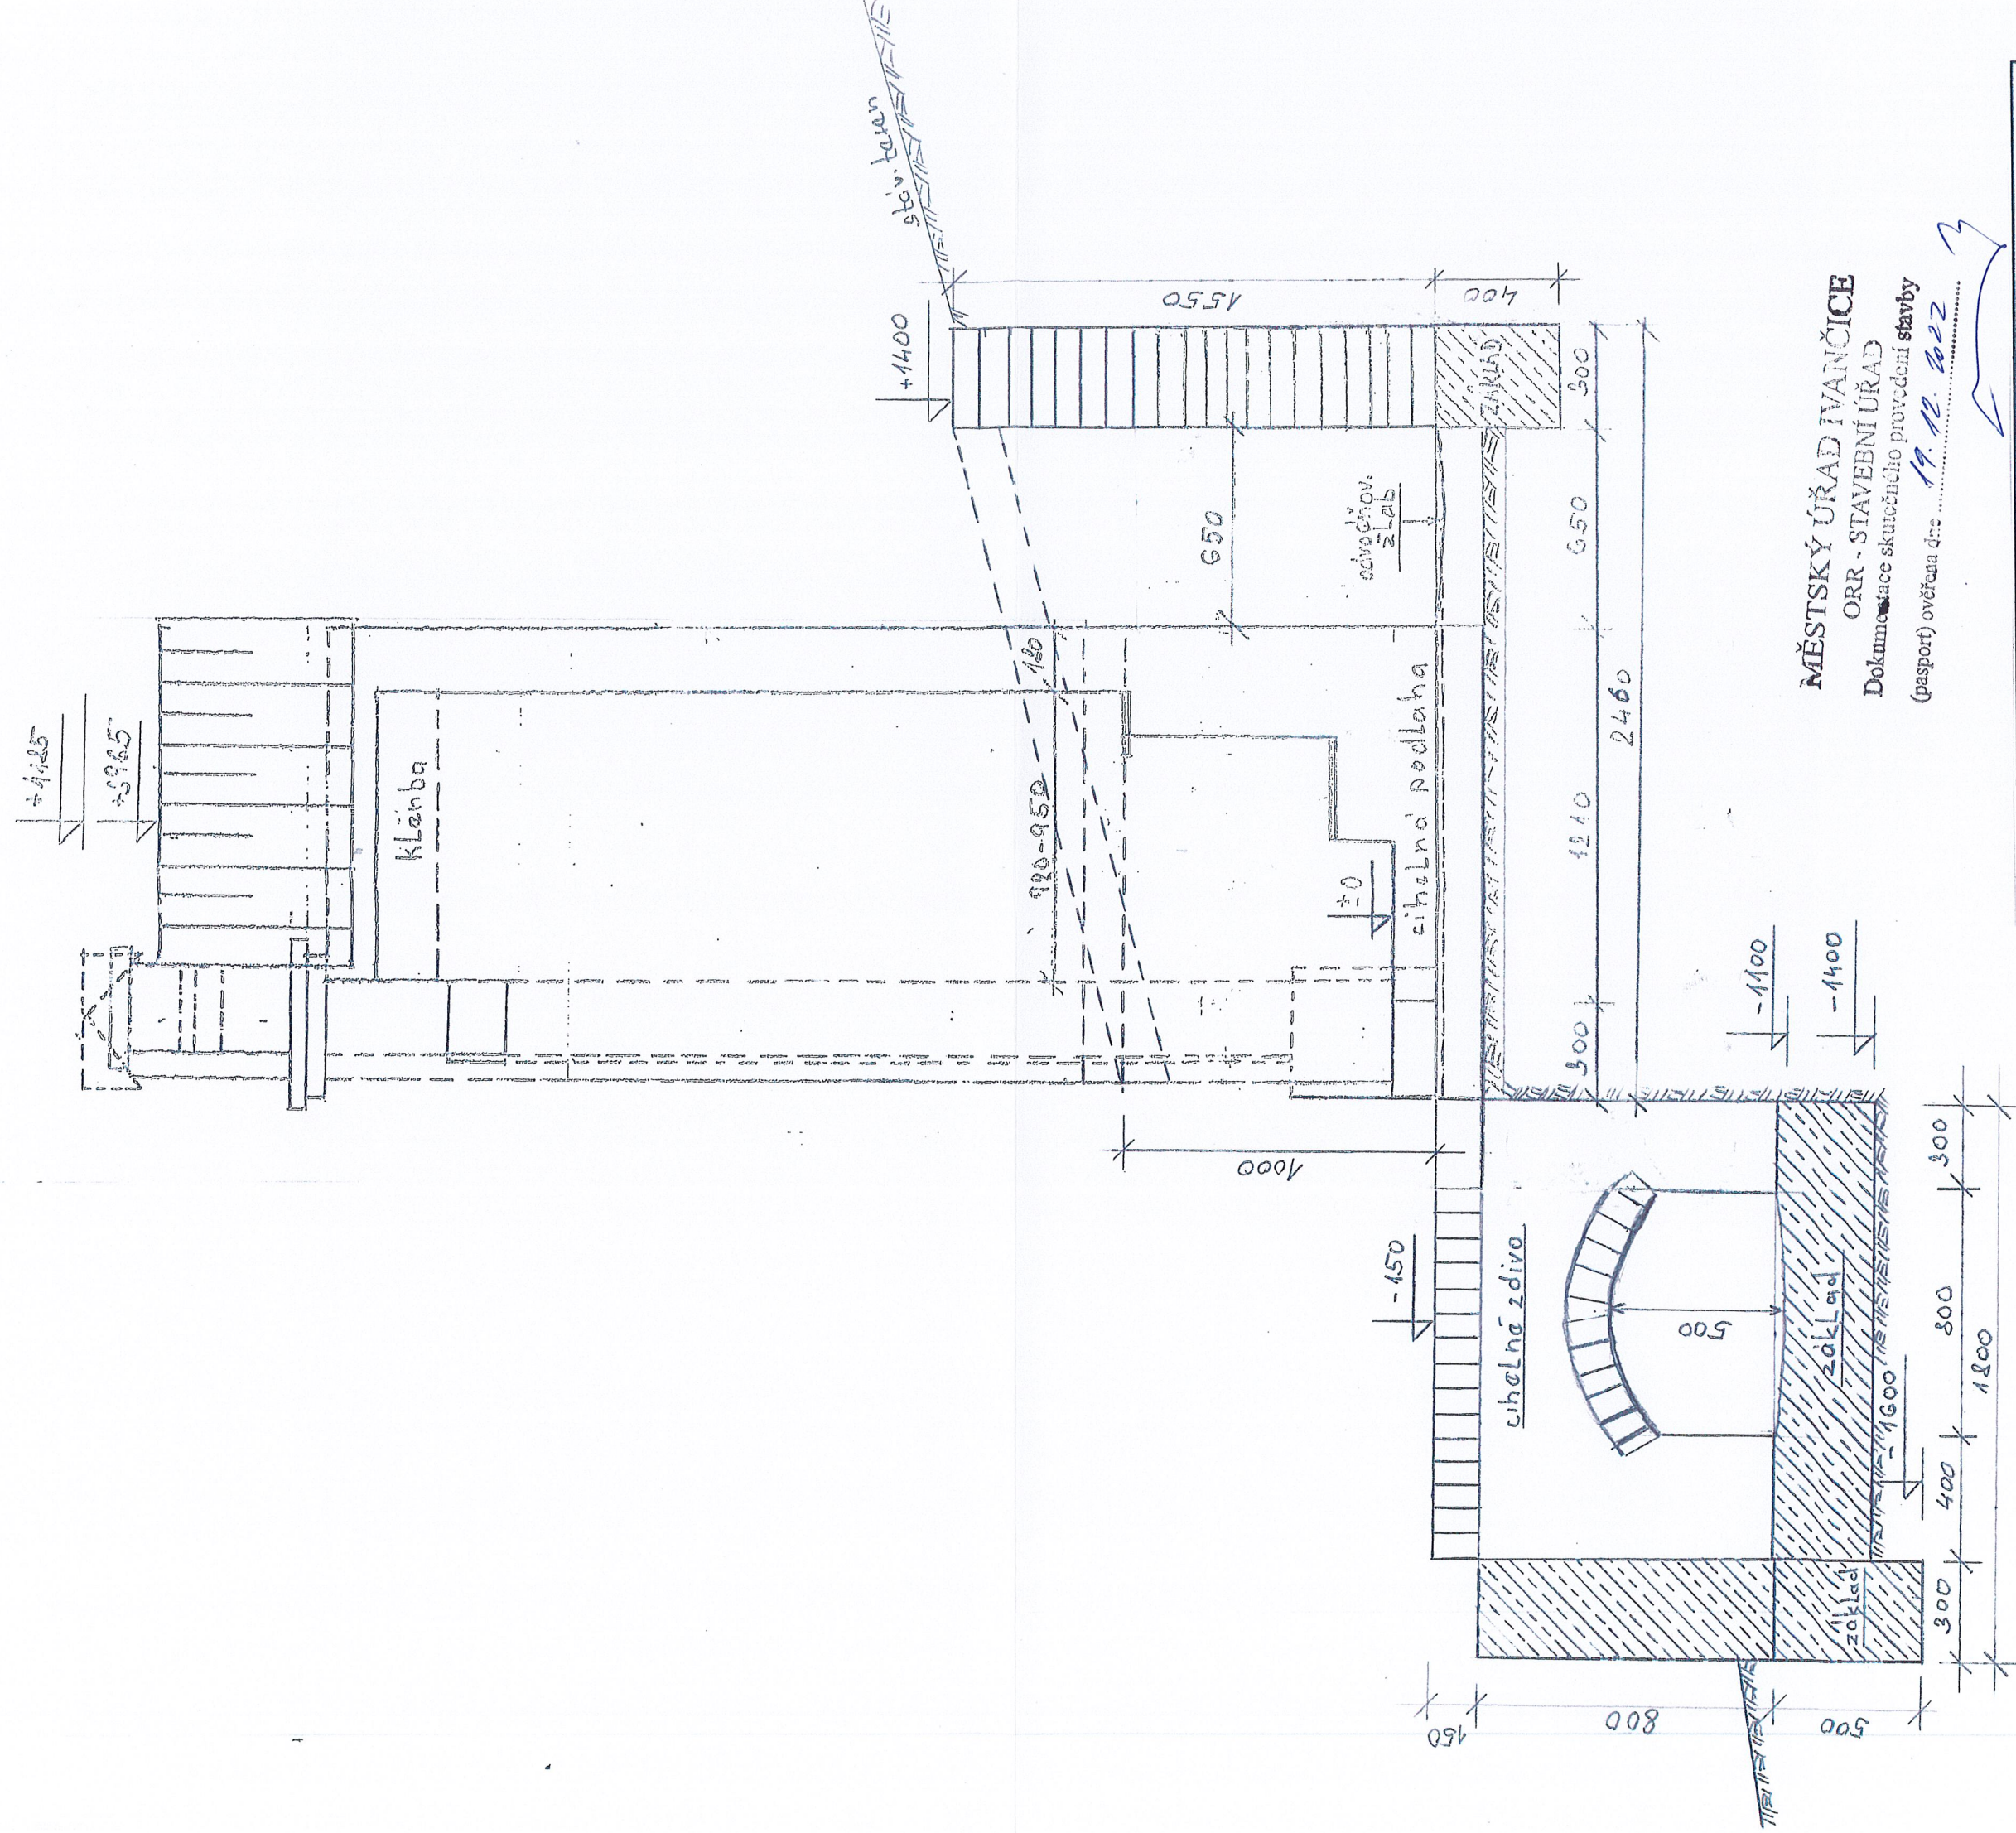

MĚSTSKÝ ÚŘAD IVANČICE
ORR - STAVEBNÍ ÚŘAD
Dokumentace skutečného provedení stavby
(pasport) ověřena dne 19.12.2022

Projektant:	Ing. Josef Janiček	Vypracoval:	Antonín Kříž
Investor:	Město Ivančice, Palackého náměstí 196/6, 664 91 Ivančice		
Místo stavby:	Křížová cesta ul. Hřbitovní	k.ú.:	Kounické Předměstí
Obsah:	Příčný řez	Parcela č.:	312/3
Akce:	Pasport stavby - kaplička č. 5 - Křížová cesta		
		Výkres č.	4
		Měřítko	1:20