


KAPLIČKA č. 6 měř. 1 : 20 POHLED

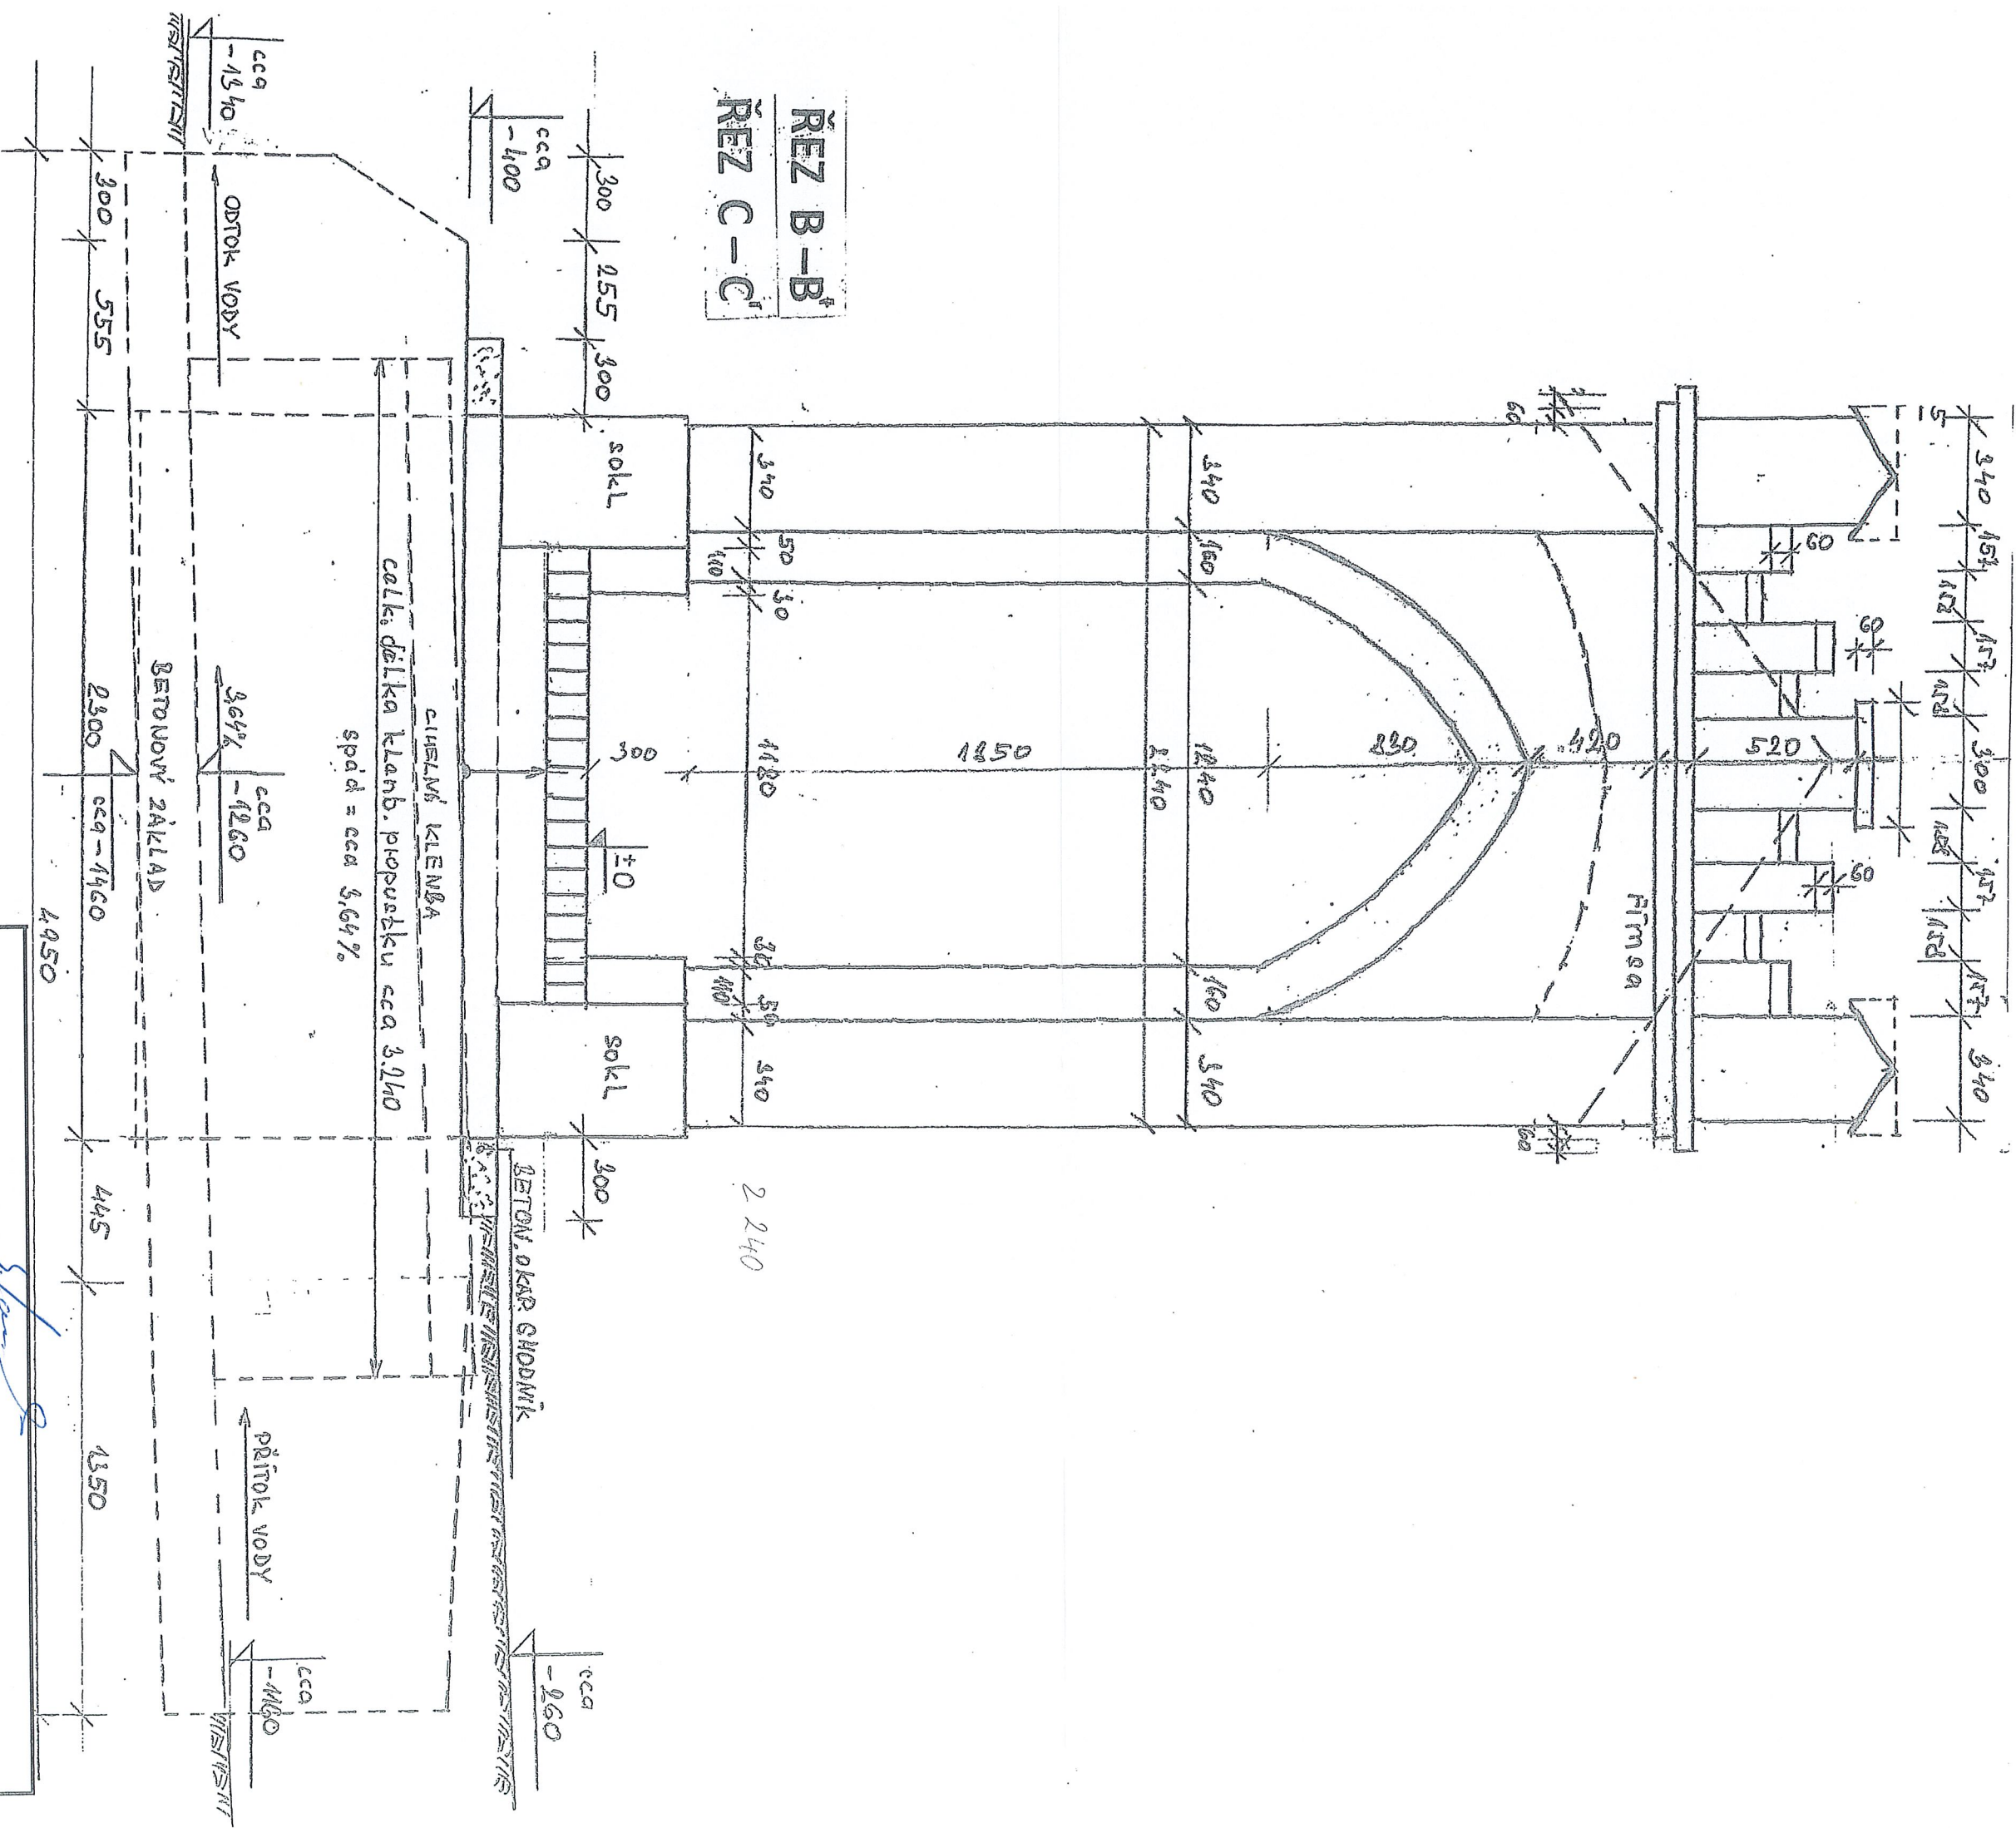

MĚSTSKÝ ÚŘAD IVANČICE
ORR - STAVEBNÍ ÚŘAD
Dokumentace skutečného provedení stavby
9.7.2025
(pasport) ověřena dne

Projektant:	Ing. Josef Jančík	Vypracoval:	Antonín Kríž
Investor:	Město Ivančice, Paláckého náměstí 196/6, 664 91 Ivančice		
Místo stavby:	Křížová cesta ul. Hřbitovní	k.ú.:	Kounické Předměstí
Obsah:	Pohled	Parcela č.:	334 a 355
Akce:	Oprava kapličky č. 6 - Křížová cesta	Výkres č.	5
		Měřítko	1:20