


MĚSTSKÝ ÚŘAD IVANČICE  
ORR - STAVEBNÍ ÚŘAD  
Dokumentace skutečného provedení stavby  
(pasport) ověřena dne 19. 12. 2022

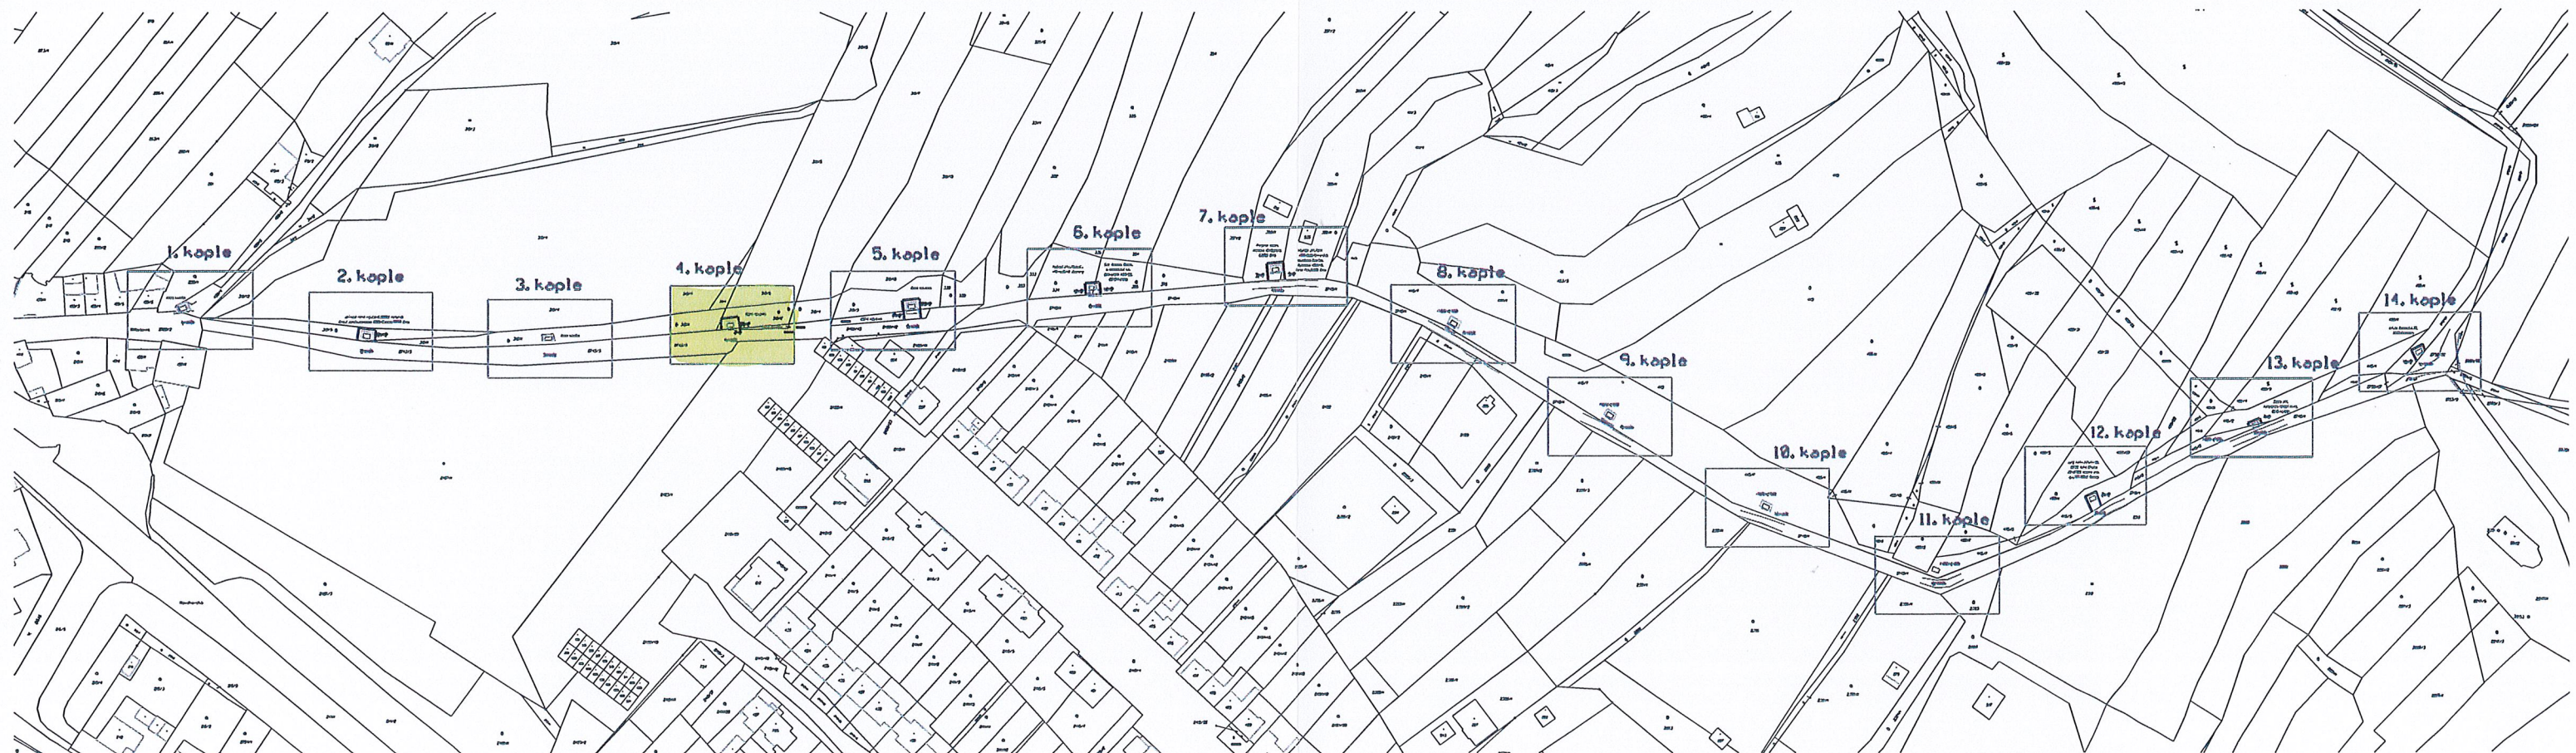

Projektant:	Ing. Josef Janíček	Vypracoval:	Antonín Kříž
Investor:	Město Ivančice, Palackého náměstí 196/6, 664 91 Ivančice		
Místo stavby:	Křížová cesta ul. Hřbitovní	k.ú.:	Kounické Předměstí
Obsah:	Situace širších vztahů	Parcela č.:	312/2
Akce:	Pasport stavby - kaplička č. 4 - Křížová cesta	Výkres č.	Měřítko
		1	1:20