


MĚSTSKÝ ÚŘAD IVANČICE  
 ORR - STAVEBNÍ ÚŘAD  
 Dokumentace skutečného provedení stavby  
 (pasport) ověřena dne 9.7.2025

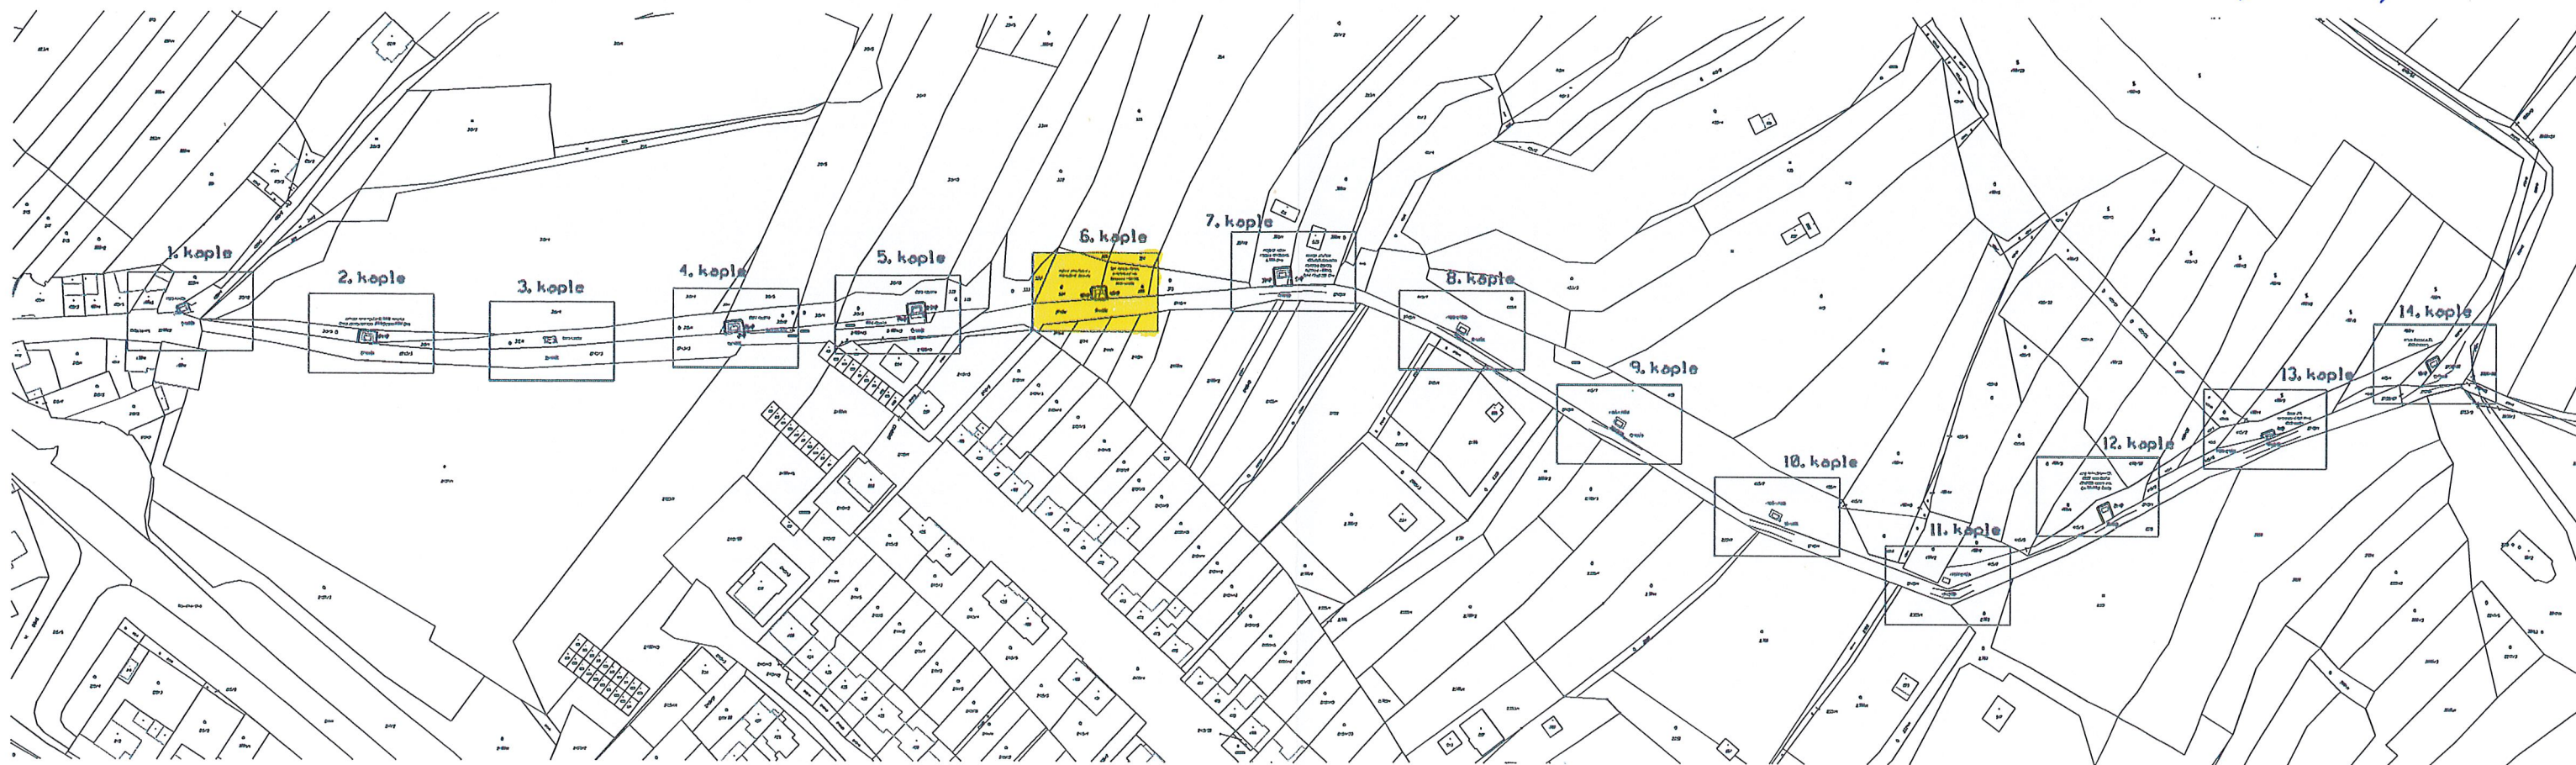

Projektant:	Ing. Josef Janíček	Vypracoval:	Antonín Kříž
Investor:	Město Ivančice, Palackého náměstí 196/6, 664 91 Ivančice		
Místo stavby:	Křížová cesta ul. Hřbitovní	k.ú.:	Kounické Předměstí
Obsah:	Situace širších vztahů	Parcela č.:	334 a 355
Akce:	Oprava kapličky č. 6 - Křížová cesta		Výkres č. 1
			Měřítko 1:20