


PŮDORYS

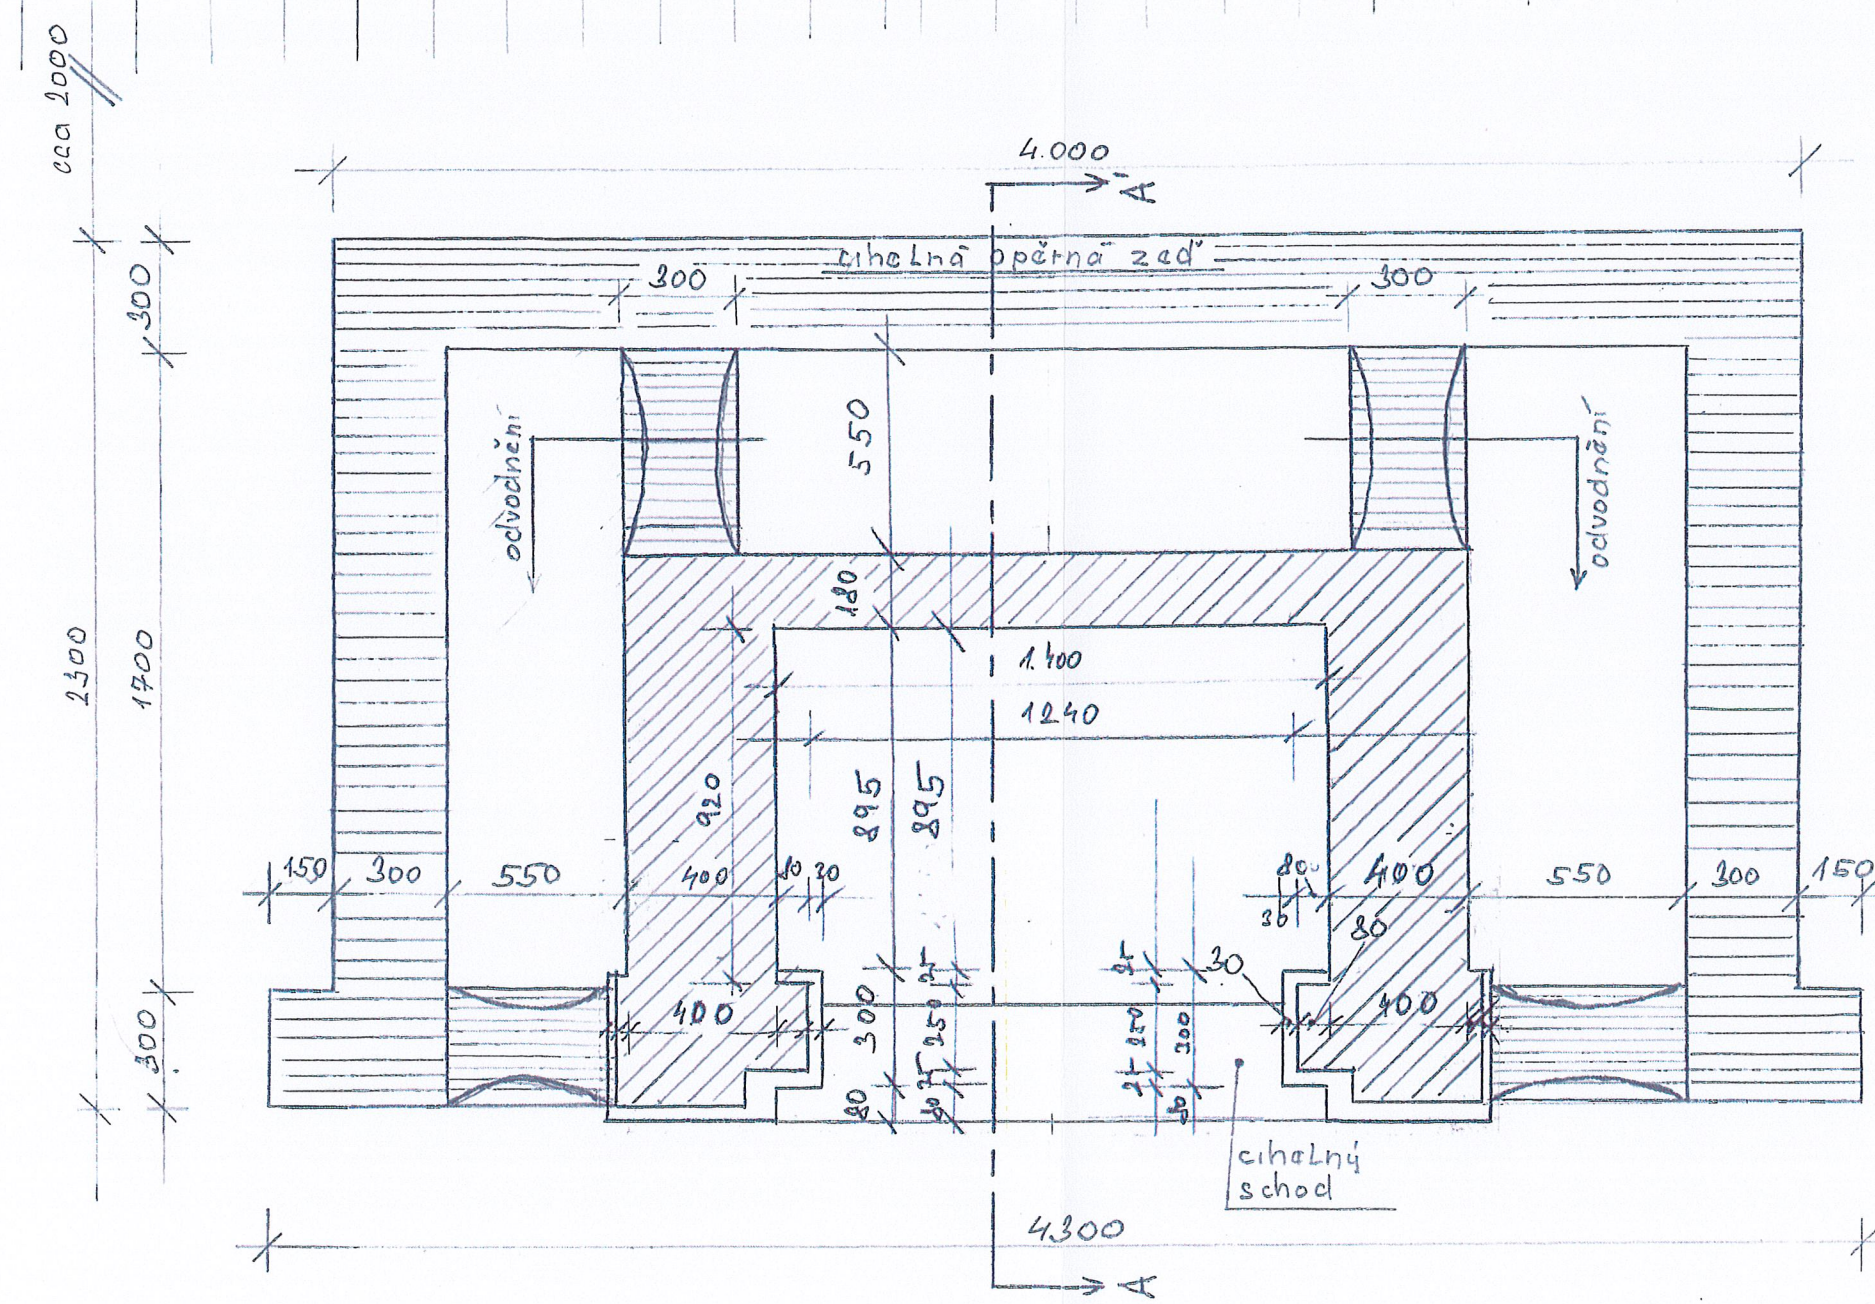

MĚSTSKÝ ÚŘAD IVANČICE
ORR - STAVEBNÍ ÚŘAD
Dokumentace skutečného provedení stavby
(pasport) ověřena dne 19. 12. 2022

Projektant:	Ing. Josef Janíček	Vypracoval:	Antonín Kříž	
Investor:	Město Ivančice, Palackého náměstí 196/6, 664 91 Ivančice			
Místo stavby:	Křížová cesta ul. Hřbitovní	k.ú.:	Kounické Předměstí	
Obsah:	Půdorys	Parcela č.:	312/2	
Akce:	Pasport stavby - kaplička č. 4 - Křížová cesta		Výkres č.	Měřítko
			3	1:20