

POHLED

MĚSTSKÝ ÚŘAD IVANČICE


ORR - STAVEBNÍ ÚŘAD

Dokumentace skutečného provedení stavby

(pasport) ověřena dne 19. 12. 2022

Řez B – B'

-1150  
-1450  
-1650

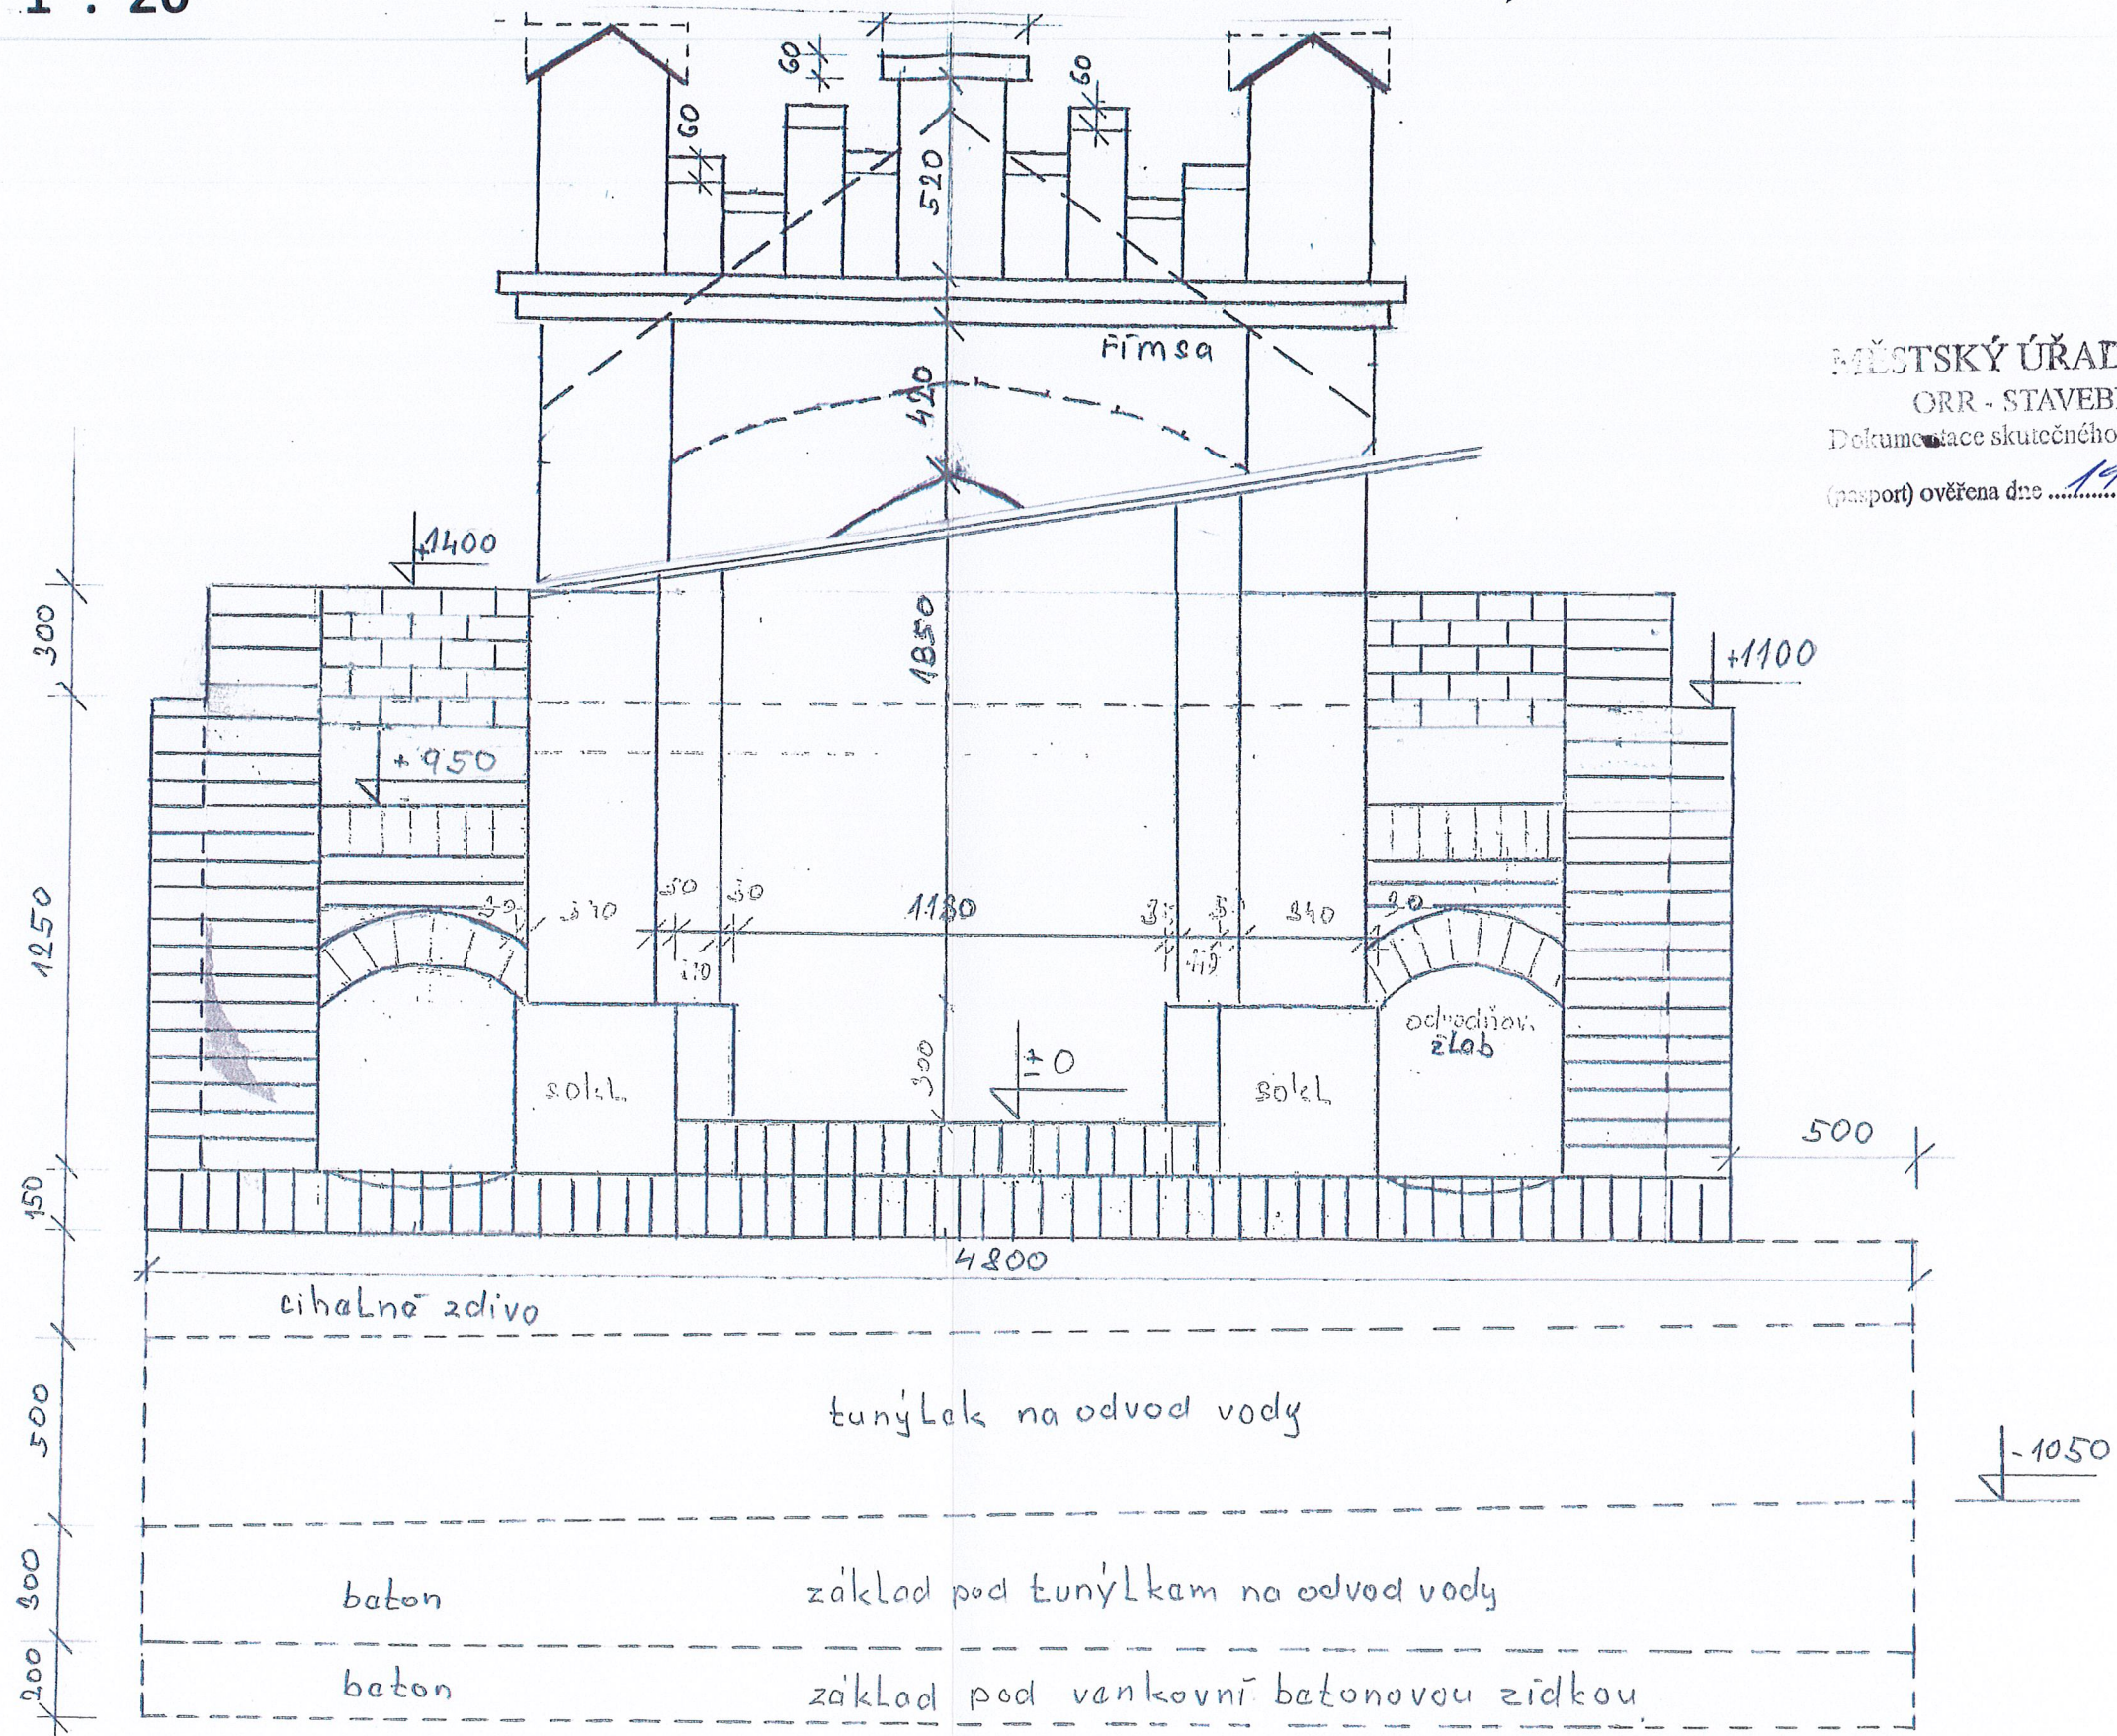

Projektant:	Ing. Josef Janíček	Vypracoval:	Antonín Kříž
Investor:	Město Ivančice, Palackého náměstí 196/6, 664 91 Ivančice		
Místo stavby:	Křížová cesta ul. Hřbitovní	k.ú.:	Kounické Předměstí
Obsah:	Pohled	Parcela č.:	312/3
Akce:	Pasport stavby - kaplička č. 5 - Křížová cesta		
		Výkres č.	Měřítko
		5	1:20